


LEGENDA MATERIÁLŮ :

	MONOLITICKÝ ŽELEZOBETON		SÁDKOKARTONOVÉ PŘÍČKY - VESTAVBA NÁJEMNÍKA
	BETON VYZTUŽENÝ OCELI		SYSTÉMOVÁ PŘÍČKA PLNÁ - VESTAVBA NÁJEMNÍKA
	PROSTÝ BETON		PROSKLENÁ RÁMOVÁ PŘÍČKA - VESTAVBA NÁJEMNÍKA
	ZDIVO Z PLNÝCH CIHEL		PROSKLENÁ BEZRÁMOVÁ PŘÍČKA - VESTAVBA NÁJEMNÍKA
	SÁDKOKARTONOVÉ PŘÍČKY		HRANICE RŮZNÝCH NÁJEMCŮ NA PATŘE
	PŘÍZDÍVKA Z LÍCOVÝCH CIHEL		
	TEPELNÁ IZOLACE - PS, EPS, ORSIL		

POZNÁMKA :

VÝCHOZÍM PODKLADEM PRO ZPRACOVÁNÍ TOHOTO VÝKRESU BYLO NÁSLEDUJÍCÍ:
 - VÝKRES "16.-18. SUDÁ PATRA" - SO 01 ADMINISTRATIVNÍ BUDOVA D - DOKUMENTACE SKUTEČNÉHO PROVEDENÍ STAVBY (2002) A VÝKRES "16. A 18. PATRO"- DOK. PRO PROVEDENÍ STAVBY (2001) - ARCHITEKTONICKO-STAVEBNÍ ČÁST (SHELL & CORE)
 - "PŮDORYS 16.PATRA" - DOKUMENTACE SKUTEČNÉHO PROVEDENÍ STAVBY (09/2012) - ČÁST VESTAVBA NÁJEMNÍKA (CHILLI PAPPER), PŘEDANÝ ZADAVATELEM S PROHLÁŠENÍM, ŽE SE JEDNÁ O SKUTEČNÝ STAV, KTERÝ NEBUDE ZAMĚŘOVÁN
 - FIT-OUT NÁJEMCŮ NEBYL OVĚŘOVÁN

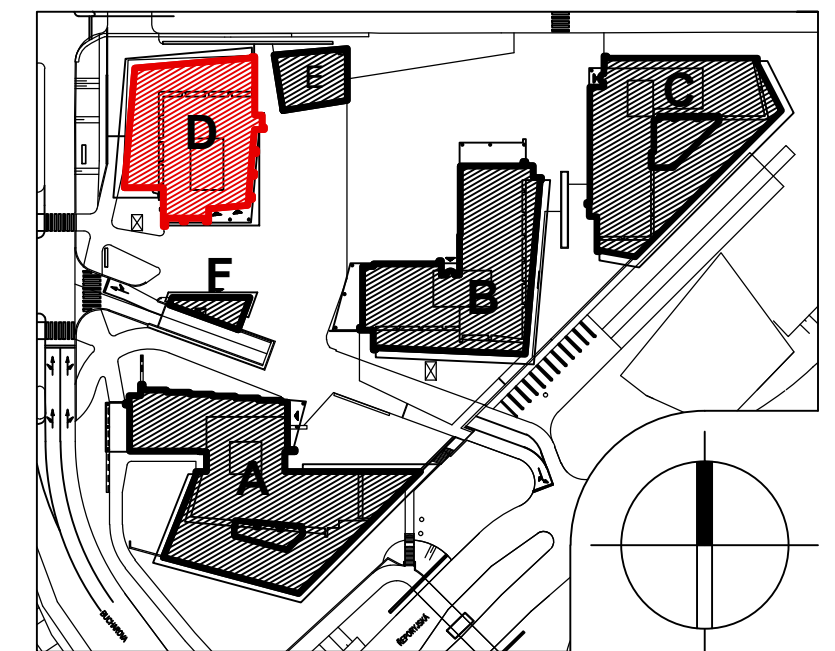

±0,000 = 319,40 m.n.m.

SOUR. SYSTÉM S-JTSK / GRID SYSTEM S-JTSK,
VÝŠKOVÝ SYSTÉM BpV / VERTICAL SYSTEM BpV

OFFICE PARK NOVÉ BUTOVICE
BUDOVA D

ZPRACOVATEL / AUTHOR

KAHA ATELIER

OBJEDNATEL / CLIENT

Vedoucí projektu: Ing. arch. Karel Hašek
 Zpracoval: Ing. Miroslav Precítek

Na Ptžeňce 1235/2
 Praha 5
 tel.: +420 721 537 568
 email: karel.hasek@kaha.cz

BECON s.r.o.
 BUDĚJOVICKÁ 1912/64b
 140 00 PRAHA 4
 IČO: 28163516

STUPEŇ PD / PROJECT STAGE

ZJEDNODUŠENÁ DOKUMENTACE (PASPORT STAVBY)

NÁZEV PROFESNÍHO DÍLU / PROFESSION PART

ARCHITEKTONICKO-STAVEBNÍ ČÁST

NÁZEV DOKUMENTU / DOCUMENT NAME

PŮDORYS 17.NP

ČÍSLO PROJEKTU / PROJECT NUMBER

1110392001

POČET A4 / NUMBER OF A4

6A4

DATUM VYDÁNÍ / DATE OF ISSUE

08.2019

MĚŘITKO / SCALE

1 : 100

ČÍSLO VÝKRESU / DRAWING NUMBER

D 20

